

**UCHWAŁA NR II/7/2024
RADY MIEJSKIEJ W MIŁOMŁYNI**

z dnia 20 maja 2024 r.

w sprawie ustalenia wykazu kąpielisk na rok 2024 na terenie Gminy Miłomłyn oraz określenia sezonu kąpielowego

Na podstawie art. 18 ust. 2 pkt 15 ustawy z dnia 8 marca 1990 r. o samorządzie gminnym (Dz. U. z 2024 r. poz. 609) w związku z art. 37 ust. 1 i 2 ustawy z dnia 20 lipca 2017 r. Prawo wodne (Dz. U. z 2023 r., poz. 1478 ze zm.), Rada Miejska w Miłomłynie uchwala, co następuje:

§ 1. 1. Ustala się wykaz kąpielisk na terenie Gminy Miłomłyn na rok 2024 obejmujący:

- 1) Kąpielisko nr 1 nad jeziorem Bartężek w Tardzie,
- 2) Kąpielisko nr 2 nad jeziorem Ilińsk w Wińcu.

2. Usytuowanie kąpielisk określonych w ust. 1 zawarte jest w załączniku graficznym Nr 1 i Nr 2 do niniejszej uchwały.

§ 2. Określa się, że w roku 2024 sezon kąpielowy na terenie Gminy Miłomłyn będzie trwał odpowiednio dla:

- 1) Kąpielisko nr 1 nad jeziorem Bartężek w Tardzie, w okresie od 01 czerwca 2024 r. do 22 września 2024 r.,
- 2) Kąpielisko nr 2 nad jeziorem Ilińsk w Wińcu, w okresie od 01 lipca 2024 r. do 27 sierpnia 2024 r.

§ 3. Wykonanie uchwały powierza się Burmistrzowi Miasta i Gminy Miłomłyn.

§ 4. Uchwała wchodzi w życie po upływie 14 dni od dnia jej opublikowania w Dzienniku Urzędowym Województwa Warmińsko – Mazurskiego.


Przewodniczący Rady
Miejskiej w Miłomłynie

Andrzej Krzykowski

Załącznik nr 1
do Uchwały Rady Miejskiej w Miłomłynie
nr II/7/2024 z dnia 20.05.2024 r.

**MAPA POWYKONAWCZA
Z INWENTARYZACJI OBIEKTU BUDOWLANEGO
POMOSTY REKREACYJNE NA JEZ. BARTAŻEK**

DATA	11.2017	SKALA	1:1000	OBJĘTOŚĆ	0,28 HARC 104 012, PNAC
OPIS	0023 - SŁONECZNIK GÓLE - TARGA	67048 V2		dz. ew. 428, 3101/13	GK 6640.2301.2017
				7.228 11.00.2	

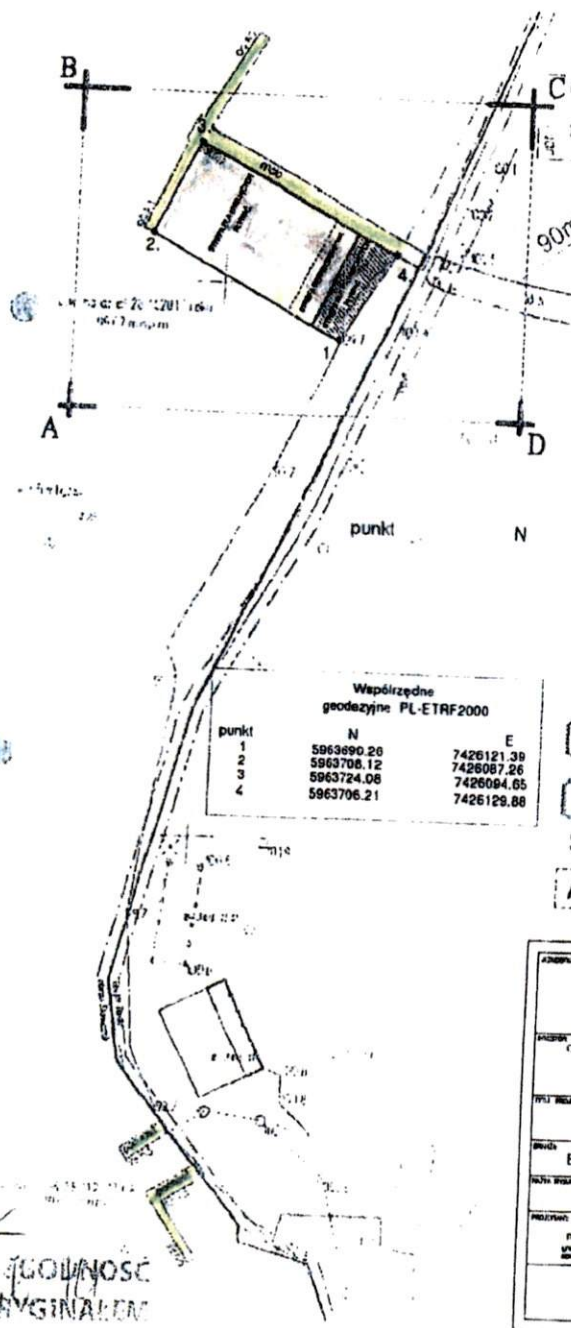

PLANIMETRA Sebastian Krowicki
tel. 605 395 345
ul. T. Kosciuszki 8/5, 14-100 Ostrołęka
NIP: 741380 43-67 REGON: 142577725

CEODETA I PLANIMETRZY
14 100 Ostrołęka, ul. Preksta 5
tel. 503 040 526

ARCHITECTS INVESTMENTS SP. Z O.O.
UL. KOLONIA 4, 11-810 WYDMINY
TEL. 608 304 973, EMAIL: biuro@konstruktorzy.pl

PROJEKTOWAŁ: CHRIS TURYSTYKA I REKREACJA
MAGDALENA ALCHIMOWICZ
UL. KILINSKIEGO 8/2
05 500 PIASECZNO

ADRES OBIEKTU: działka nr 428-woda płynąca, Obręb Słonecznik
gmina Morąg
na wysokości działki inwestora 3101/13
obrotu Targa, gmina Miłomłyn

KAPIELISKO

WZROST: BUDOWNICTWO WODNE

WZROST: SZKIC ZAGOSPODAROWANIA TERENU

PROJEKTOWAŁ: mgr inż. DARIUSZ GRZYBOWSKI
SPECJALNOŚĆ: PROJEKTOWANIE I WYKONANIE
PROJEKTÓW BUDOWLANYCH I INŻYNIERSKICH


DATA: STYCZEŃ 2021

SKALA: 1:1000

LIŚCIE: W-1

ZŁOŻONOŚĆ
Z ORYGINAŁEM

Załącznik nr 2
do Uchwały Rady Miejskiej w Miłomłynie
nr II/7/2024 z dnia 20.05.2024 r.

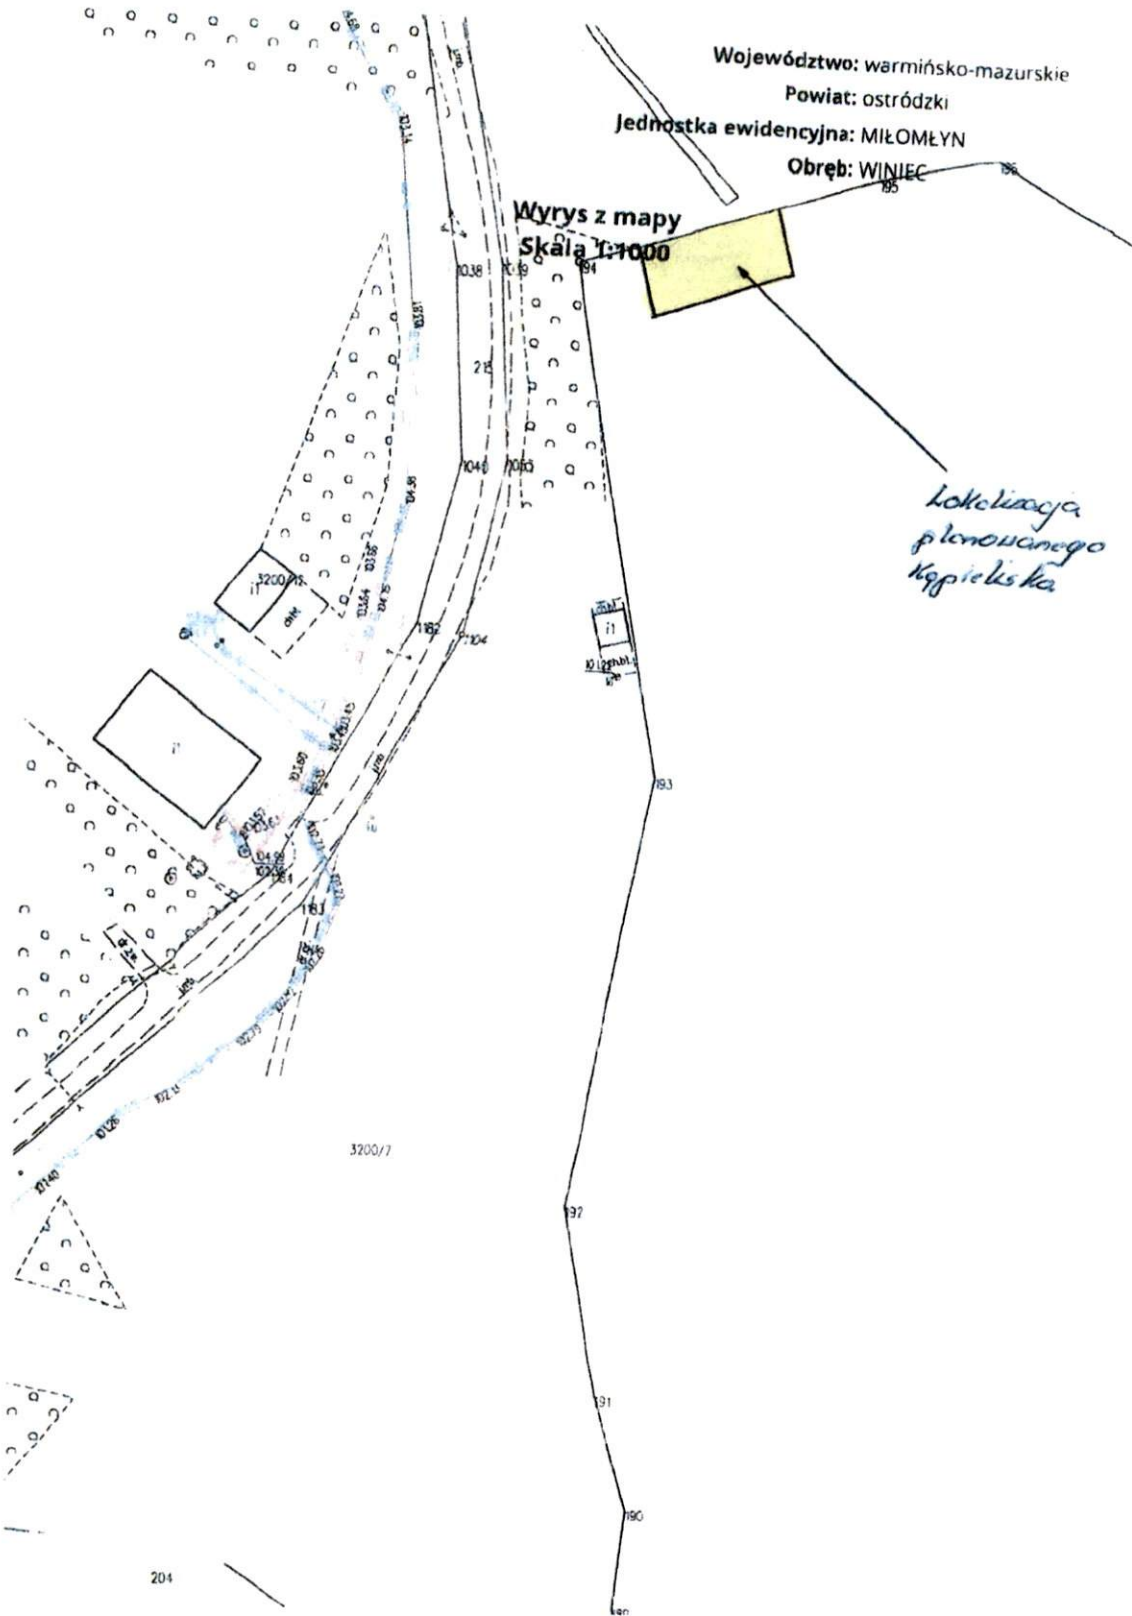

UZASADNIENIE
do uchwały Nr II/7/2024
Rady Miejskiej w Miłomłynie
z dnia 20 maja 2024 r.

w sprawie określenia wykazu kąpielisk na rok 2024 na terenie Gminy Miłomłyn oraz
określenia sezonu kąpielowego

Na podstawie art. 37 ust. 1 i 2 ustawy Prawo wodne (Dz. U. z 2023 r., poz. 1478 ze zm.) rada gminy określa w drodze uchwały, corocznie do dnia 20 maja wykaz kąpielisk oraz sezon kąpielowy na terenie gminy.

Wniosek o ujęcie w wykazie kąpielisk składa organizator kąpieliska w terminie do 31 grudnia roku poprzedzającego sezon kąpielowy.

Do Urzędu Miasta i Gminy Miłomłyn wpłynął w dniu 21.12.2023 r. wniosek CHRIS TURYSTYKA I REKREACJA Magdalena Alchimowicz z prośbą o umieszczenie w wykazie kąpielisk na rok 2024 na terenie Gminy Miłomłyn - kąpieliska planowanego do realizacji w Ośrodku Wypoczynkowym Tarda na jeziorze Bartężek (działka nr 428 obręb Słonecznik, gm. Morąg) na wysokości działki nr 3101/13 w obrębie Tarda, gm. Miłomłyn. Następnie w dniu 29.12.2023r. Pan Artur Sarnowski występujący w imieniu Chorągwi Gdańskiej ZHP wniósł o umieszczenie w wykazie kąpielisk w bieżącym roku – kąpieliska harcerskiego w Harcerskiej Bazie obozowej w Wińcu nad jeziorem Ilińsk (działka nr 204 obręb m. Miłomłyn) na wysokości działki nr 3200/7 w obrębie Winiec, gm. Miłomłyn w zatoczce na północny wschód od wejścia do Kanału Elbląskiego na okres 01.07.2024r. - 31.08.2024 r.

Burmistrz Miasta i Gminy Miłomłyn zgodnie z art. 37 ust. 10 w/w ustawy podaje do publicznej wiadomości przygotowany uprzednio projekt uchwały w sposób zwyczajowo przyjęty, określając formę, miejsce i termin składania uwag oraz propozycji zmian do tego projektu uchwały, w terminie nie krótszym niż 21 dni od dnia podania do publicznej wiadomości.

Po rozpatrzeniu uwag i propozycji zmian do projektu uchwały, burmistrz najpóźniej do dnia 28 lutego przekazuje wnioski wraz z przygotowanym projektem uchwały Rady Miejskiej w Miłomłynie do zaopiniowania Wodom Polskim, Państwowemu Powiatowemu Inspektorowi Sanitarnemu w Ostródzie, Dyrektorowi Regionalnego Zarządu Gospodarki Wodnej w Gdańsku, Głównemu Inspektoratowi Ochrony Środowiska w Olsztynie.

Projekt niniejszej uchwały został pozytywnie zaopiniowany przez w/w organy.

Dlatego podjęcie niniejszej uchwały jest uzasadnione.

PRZEWODNICZĄCY
Rady Miejskiej

Andrzej Krzykowski